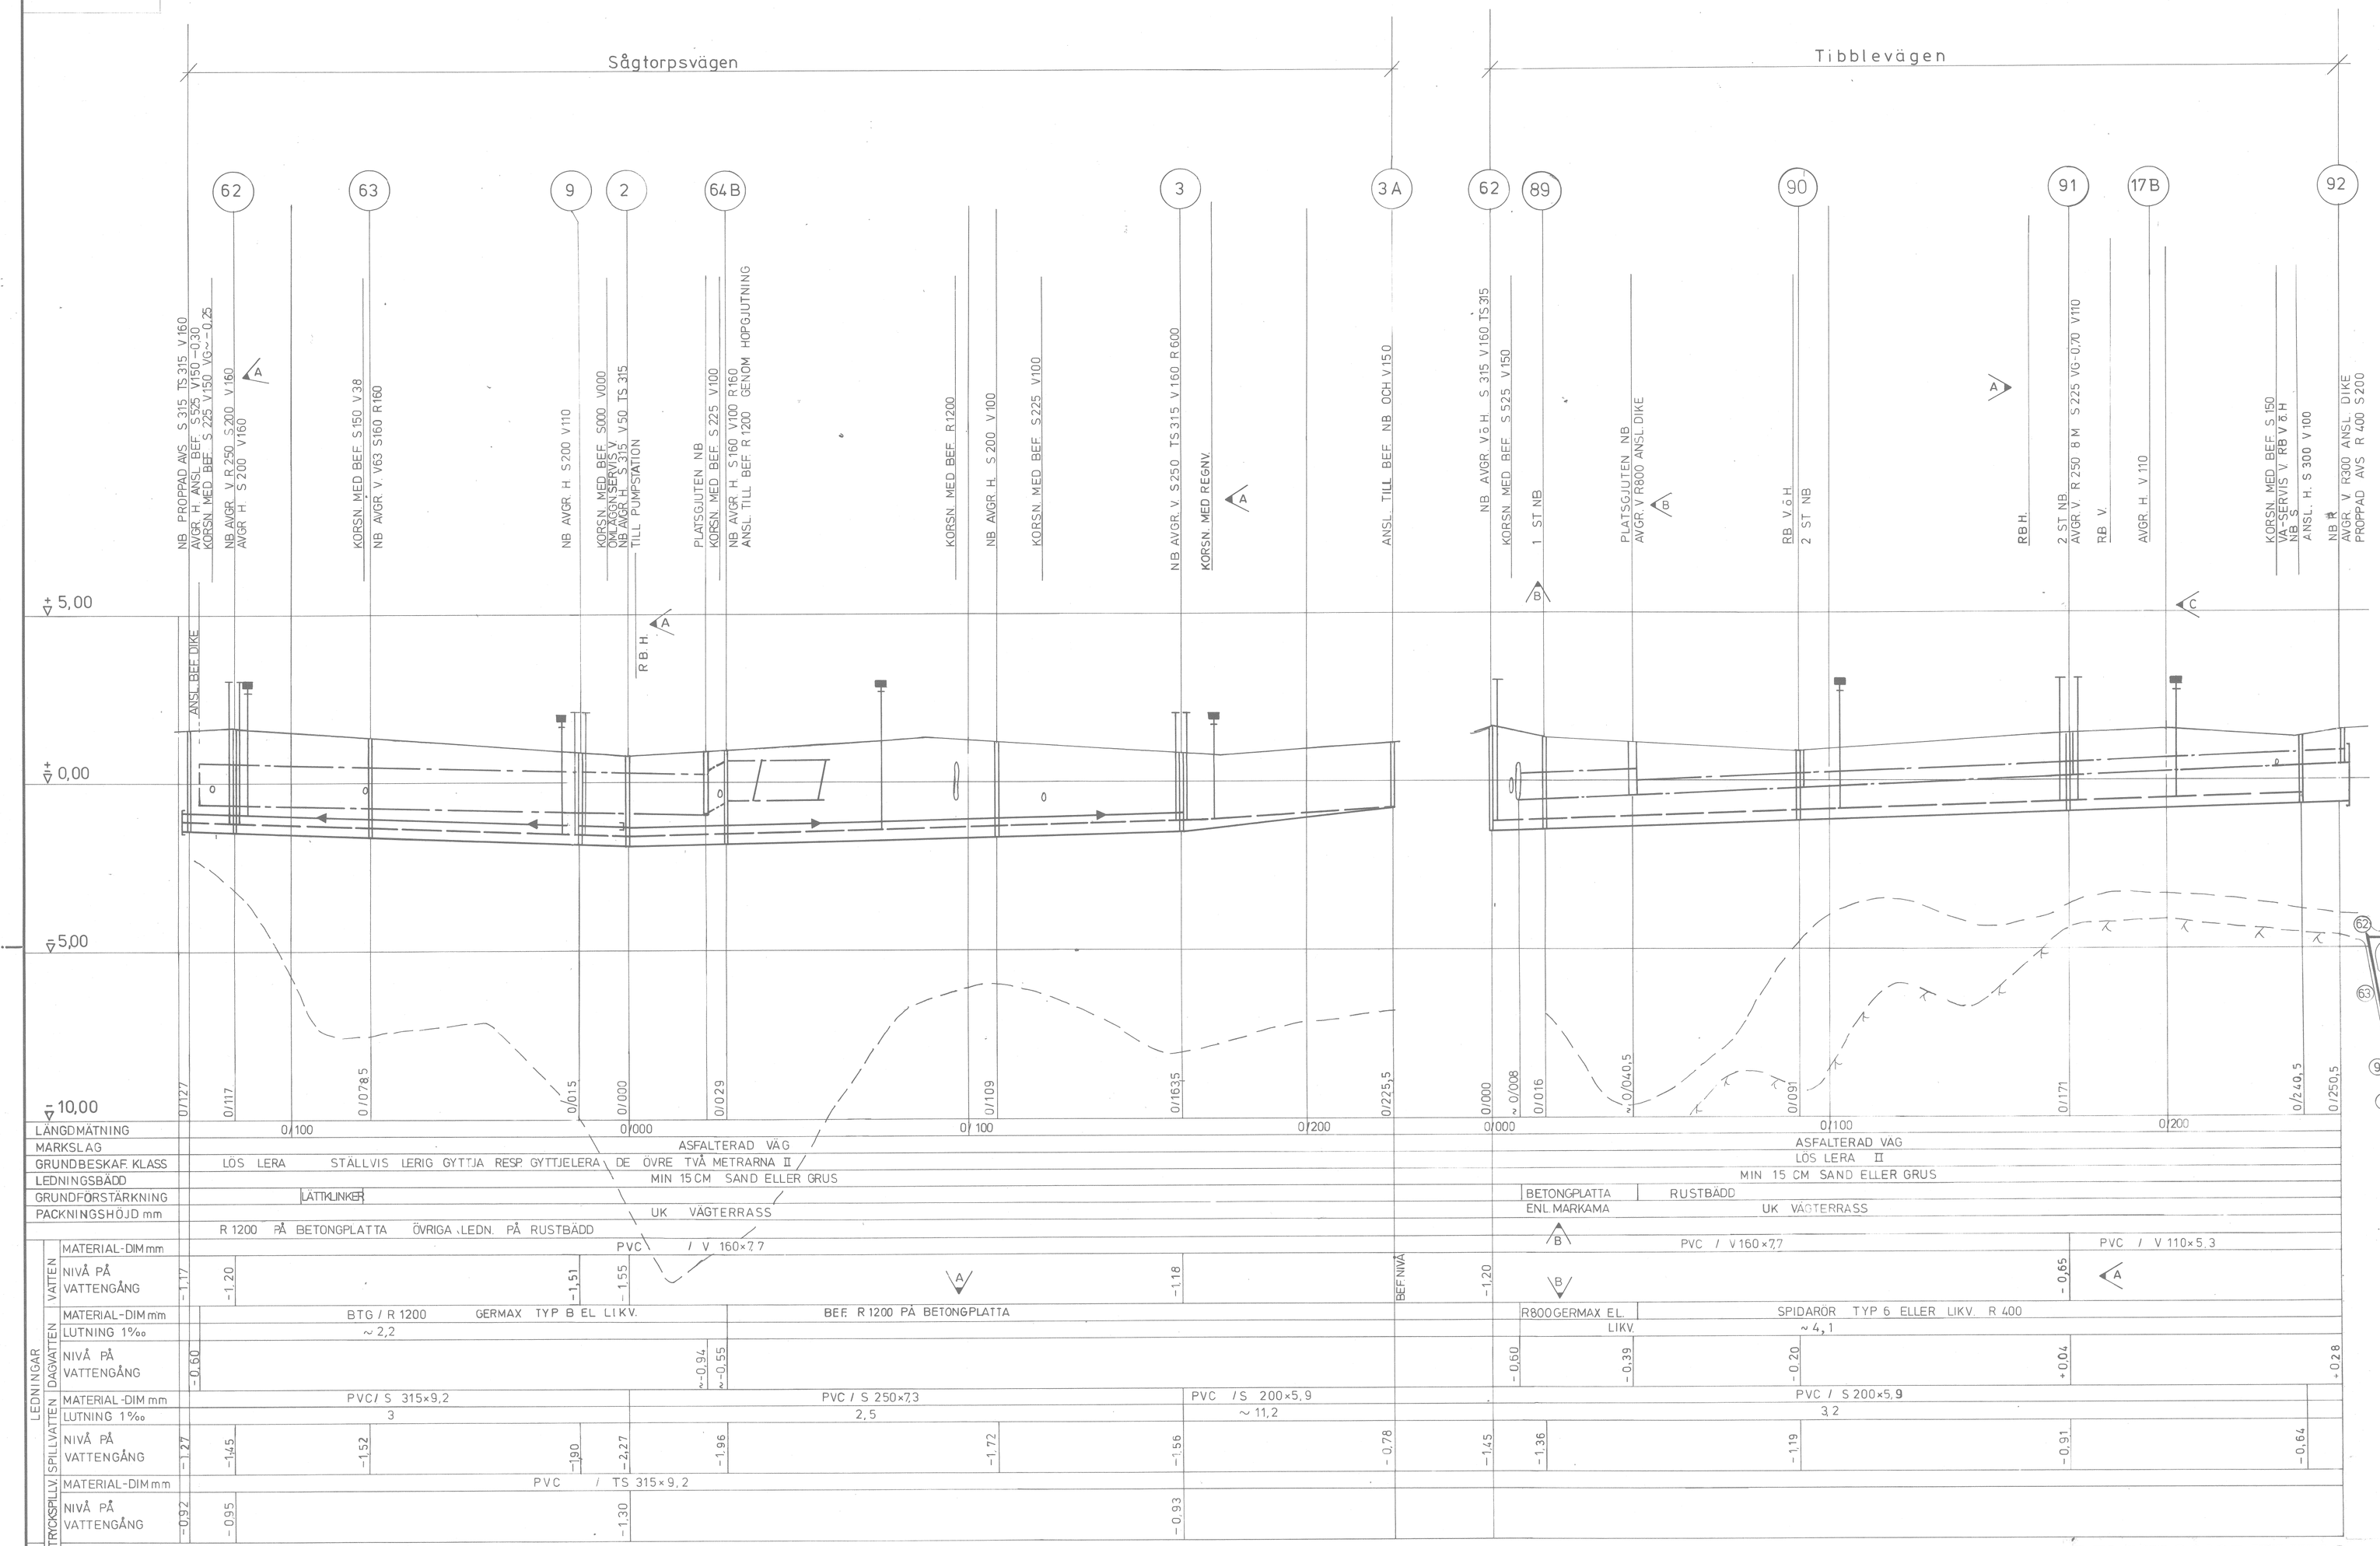

FÖRKLARINGAR

STAKNINGSLINJE = CENTRUMLINJE SPILLVATTENLEDNING

DÄR SPILLVATTENLEDNING EJ LÄGGES ÄR STAKNINGSLINJEN CENTRUMLINJE VATTENLEDNING OM EJ ANNAT ANGES

PÅ PROFILEN ANGIVEN LINJE FÖR LEDNING AVSER LEDNINGENS VATTENGÅNG

HÄNVISNINGAR

ÖVERSIKTSPLAN	VA 90:01
PLANRITNING	VA 90:02,03

RELATIONSRITNING

rev.	ant	datum		sig
D		76.11.19	RELATIONSRITNING	SIG
C		1975-08-07	VA-SERVIS UTGÅR	VE
B		1975-08-04	ANSL. BEF. DIKE	VE
A		1975-02-25	FLYTTN. RB TILLK. TEXT	VE

A	Matell & Nordström ark.kontor ab BOX 237, 751 05 UPPSALA 1	018/120070
K	AB Armerad Betong FACK, 171 04 SOLNA 1	08/7300540
VS	AB Armerad Betong, VVS-avd. BOX 920, 701 30 ÖREBRO 1	019/13 61 60
VA	AB Armerad Betong FACK, 171 04 SOLNA 1	08/7300540
M	Lundqvist & Jacobson Markkonsulter ab SKOLGATAN 13, 752 21 UPPSALA	018/10 57 10

handlägges S-E NYGREN

datum 1975-01-29 | ritad MH | granskad

Sven-Erik Nygren

NÄSBYGÅRD SMÅHUSOMRÅDE TÄBY

ARMERAD BETONG igen!

ANDERSTORPSV. 2–6 08/7300540
FACK
171 04 SOLNA 1

VATTEN-OCH AVLOPPSANL.

PROFIL 2-64B-3, 2-9-63-62, 62-91-17B-92.

skala 1:100, 1:1000 | ritn nr VA 90:05 | rev D

DENNA HANDLING FÅR EJ UTAN VART MEDGIVANDE KOPIERAS. DEN FÅR EJ HELLER DELGIVAS ANNAN ELLER OBEHÖRIGEN ANVÄNDAS. ÖVERTRADELSE HÄRAV BEIVRAS MED STÖD AV GÄLLANDE LAG.

1:20 DM 10 5 0 1 M
1:50 DM 10 5 0 1 2 3 4 M
1:100 DM 10 0 1 2 3 4 5 6 7 8 9 10 M