VS52-A103

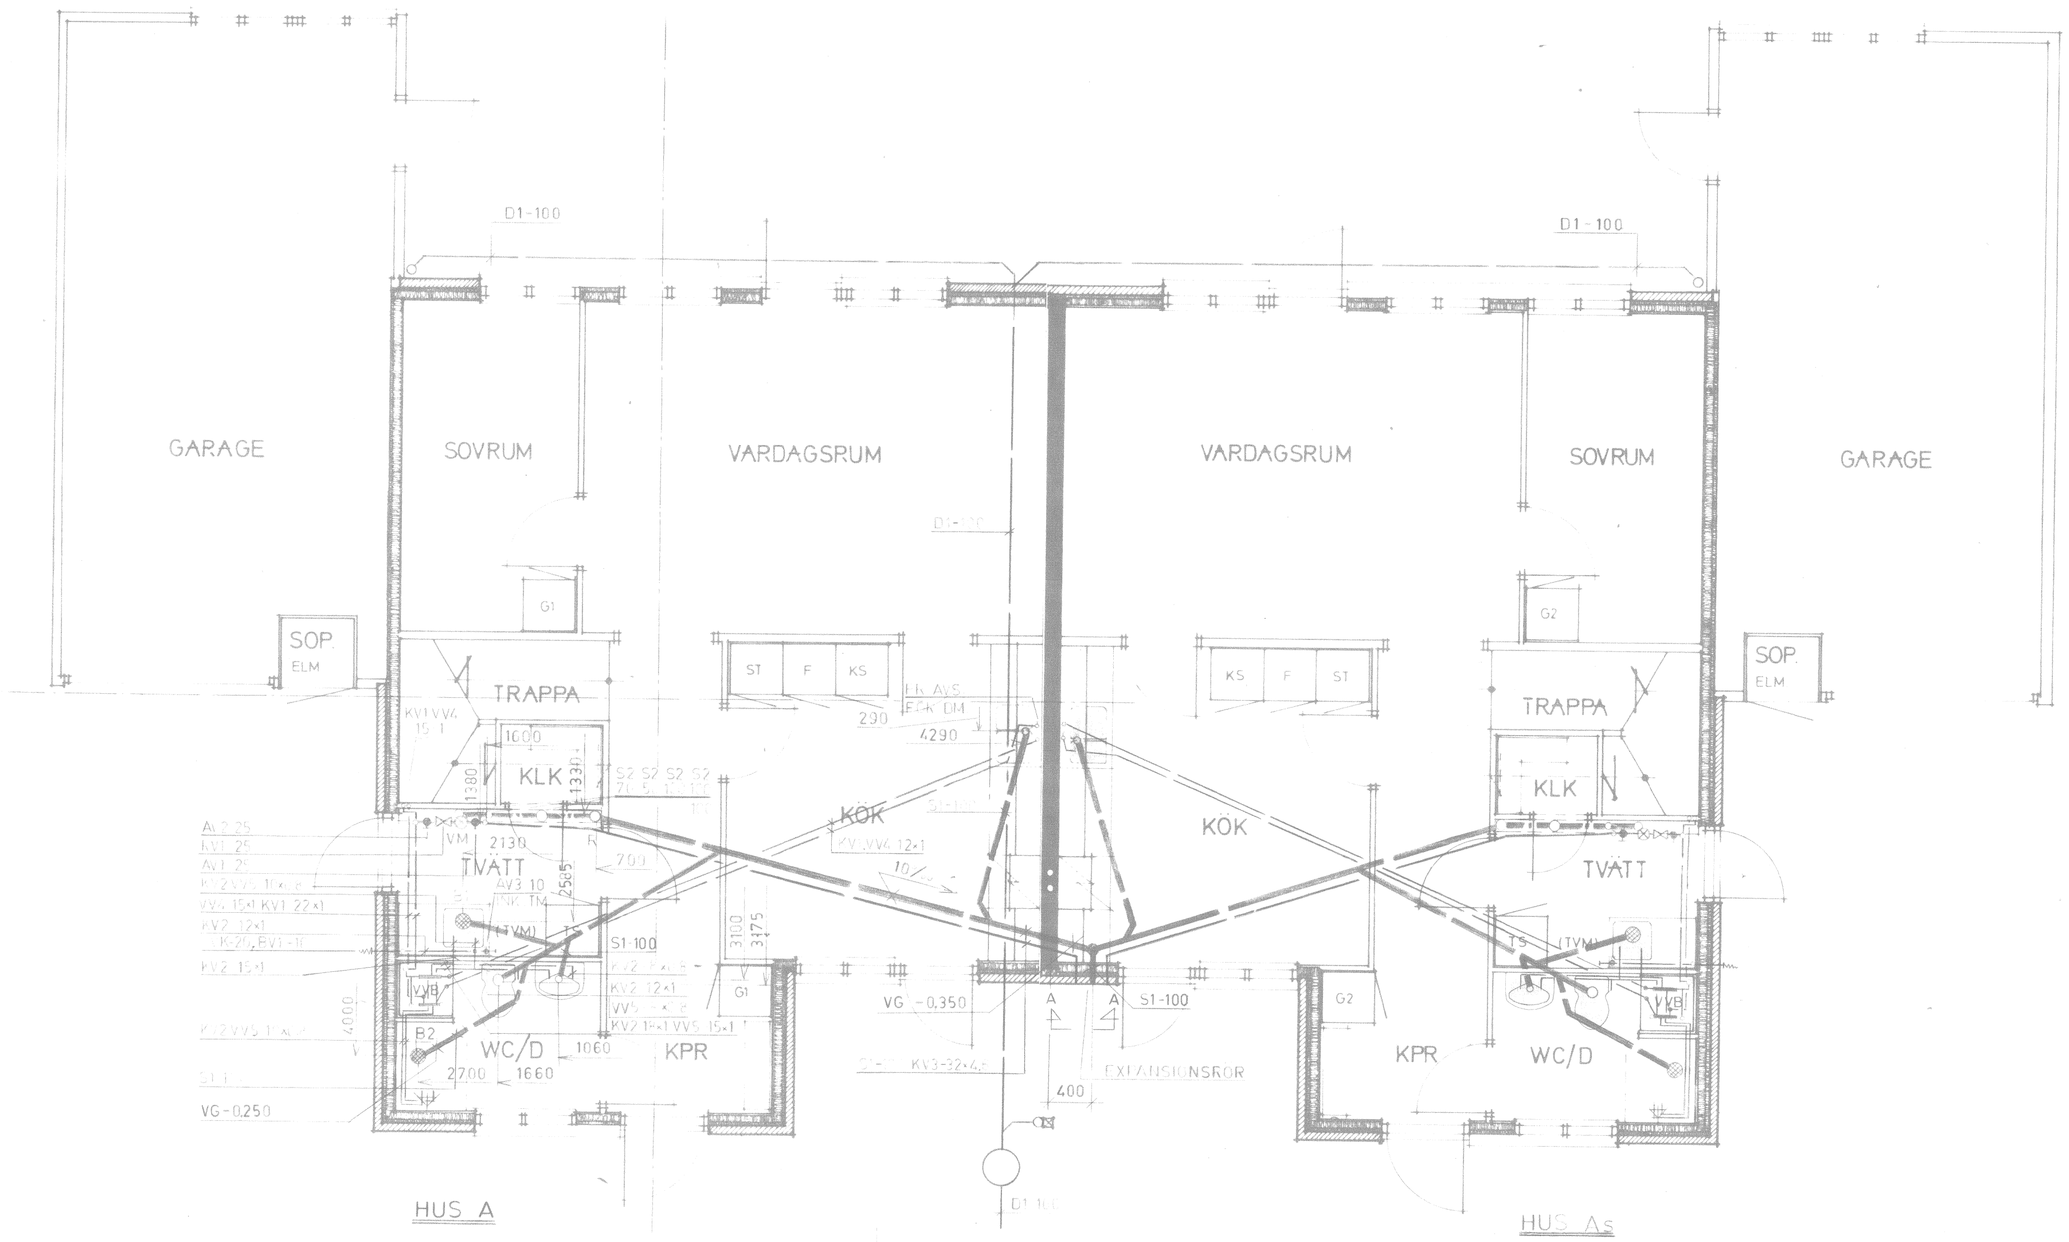

BETR.DIMENSIONER TA
KV-VV-S-LEDNING SE HUS A

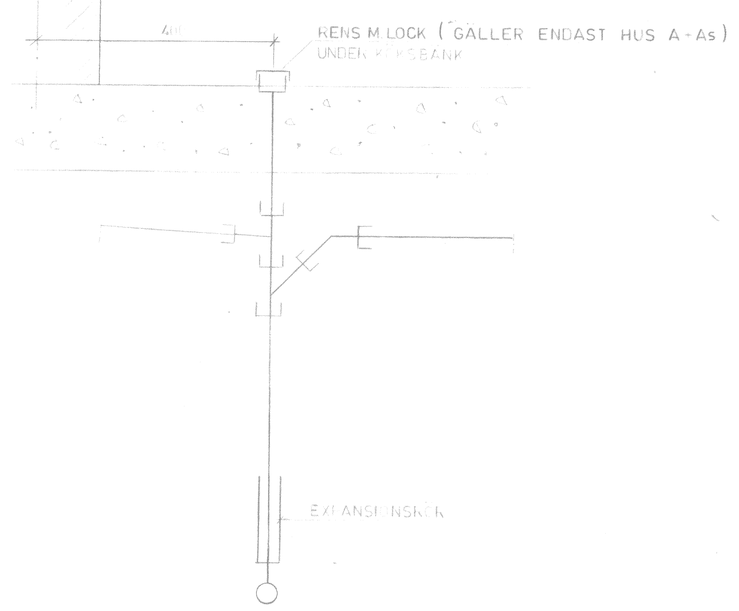

SEKTION A-A

BETECKNINGAR

ST = STÅLVATTEN. PVC MARKAVLOPPSRÖR.
SI = STÅLVATTEN. PVC INOMHUSAVLOPPSRÖR
SH = HÖGTÄTAD POLYETENRÖR "HEX-RÖR"

DT = LAGVATTEN. PVC MARKAVLOPPSRÖR

KV1 = KALLVATTEN. KOPPARRÖR. RSK 1751
KV2 = KALLVATTEN. KOPPARRÖR. RSK 1748
KV3 = KALLVATTEN. PEL NT 10

VV4 = VARMVATTEN 65°. KOPPARRÖR. RSK 1755
VV5 = VARMVATTEN 65°. KOPPARRÖR. RSK 1748

AV1 = SKJUTVENTIL. RSK 4010
AV2 = SKJ.VENTIL. RSK 4014
AV3 = FÖRAVSTÄNGNINGSVENTIL. RSK 04.9

G1 = GOLVBRUNN. RSK 2674/50
G2 = GOLVBRUNN. TARKETT NR 857117
G3 = GOLVBRUNN. TARKETT NR 857170
G4 = GOLVBRUNN. RSK 2674/94

B1 = TVÄTTVENTIL. AS 4170

B2 = BYTESKRANTSEN. AS 4765

EV = EXPANSIONSFOGSTAM. FABR. GST NE 60287

ZONA:
EVENTUELLA HUS A-K SE RITN. VS52:A210

DAGVATTENLEDNINGEN INGÅR EJ I DENNA ENTREPRENAD

ÖK FÄRDIGT GOLV +0,000

FÖLJANDE HUS LUFTAS MED VAKUUMVENTIL AV FABRIKAT DURGO
PÅ AVLOPPSSTAM I ÖVERVINDE:
3-14, 51-56, 69-72, 76-87, 103, 104, 133-140, 143-148.

RELATIONSRITNING

ARBETSRITNING

rev.	ant	datum		r.	g.
C		76-08-18	RELATIONSRITNING	CB	
B		75-04-14	ARBETSRITNING	CB	
A		75-03-06	MÄTT PÅ AVLOPP	CB	

A	Matell & Nordström ark.kontor ab BOX 237 751 06 UPPSALA 1	018/120070
K	AB Armerad Betong FACK 171 04 SOLNA 1	08/7300540
VS	AB Armerad Betong, VVS-avd. BOX 920 701 10 ÖREBRO 1	019/136160
VA	AB Armerad Betong FACK 171 04 SOLNA 1	08/7300540
M	Lundqvist & Jacobson Markkonsulter ab SKOLGATAN 13 752 21 UPPSALA	018/105710

handlägges ROY HOLM
datum 75-01-30 | ritad HE | granskad

NÄSBYGÅRD SMÅHUSOMRÅDE TÄBY

ARMERAD BETONG igen!

ANDERSTORPSV 2-6 08/7300540
FACK
171 04 SOLNA 1

ENTRÉPLAN HUS A+As
GRUNDALTERNATIV
SANITETSANLÄGGNING

skala 1:50 | ritn.nr VS52:A103 | rev. C

VVSa-3202