VS52:A201

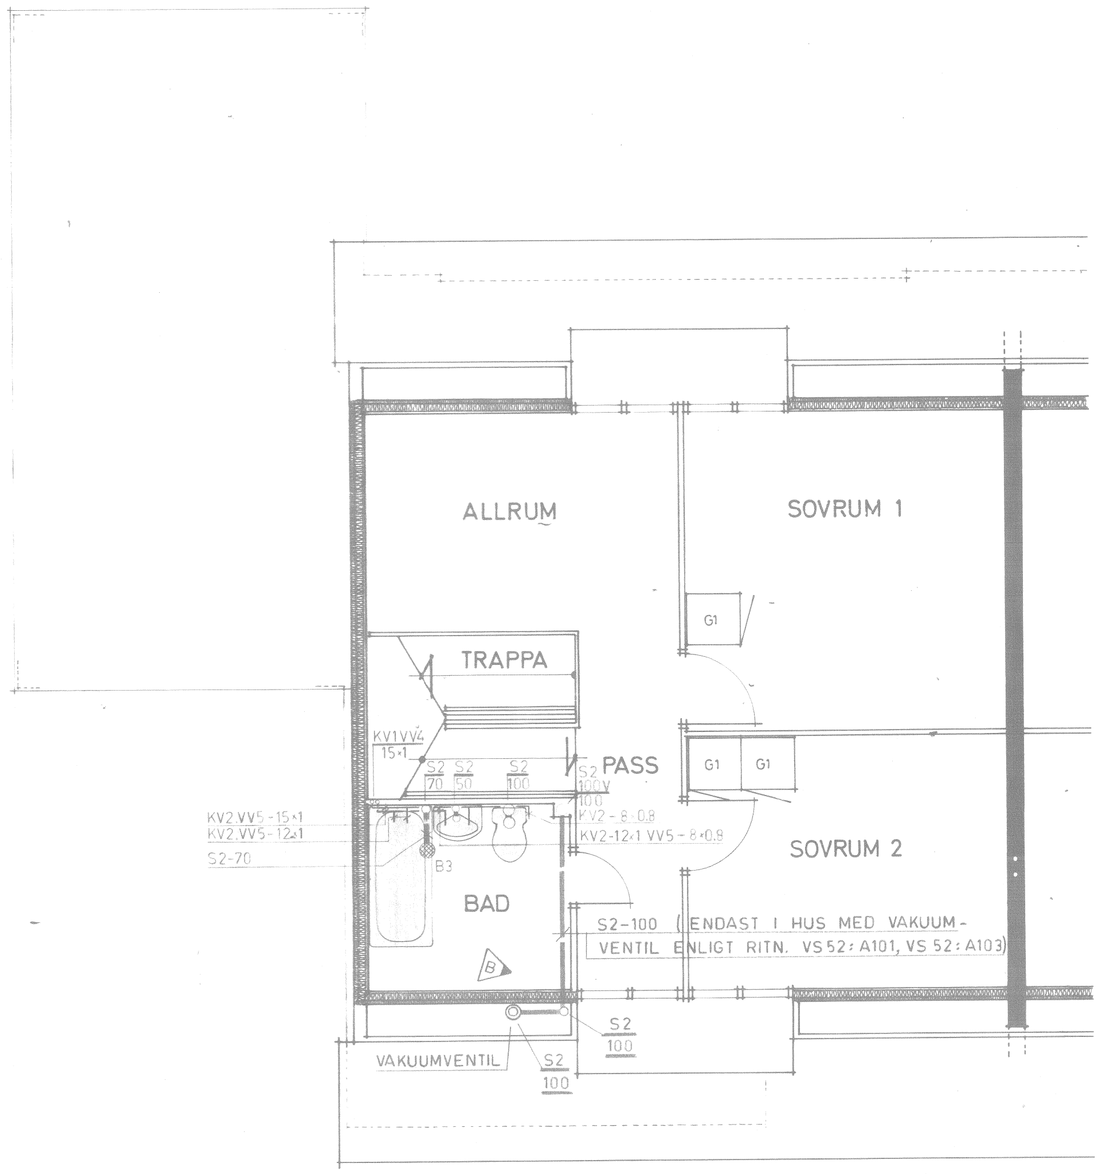

BETECKNINGAR

S1 = SPILLVATTEN, PVC MARKAVLOPSRÖR
S2 = SPILLVATTEN, PVC TRÄNNSAVLOPSRÖR
S4 = FÖRZINKAD POLYETENRÖR "PEX-RÖR"

S7 = DAGVATTEN, PVC MARKAVLOPSRÖR

KV1 = KALLVATTEN, KOPPARRÖR, RSK 1755
KV2 = KALLVATTEN, KOPPARRÖR, RSK 1748
KV4 = KALLVATTEN, PEX RÖR

VV4 = VARMVATTEN 65°, KOPPARRÖR, RSK 1755
VV5 = VARMVATTEN 65°, KOPPARRÖR, RSK 1748

A1 = SKJUTVENTIL, RSK 4019
A2 = SKJUTVENTIL, RSK 4012
A7 = TÖMNINGSKRAN, SKJUTVENTIL, RSK 4.4.97

B = BOLT-BRÄNN, RSK 2.4.4/0
B2 = BOLT-BRÄNN, TÄNGETT RSK 2.4.4/11
B3 = BOLT-BRÄNN, TÄNGETT RSK 2.4.4/16
B4 = BOLT-BRÄNN, RSK 2.4.4/17

M4 = TÄNGETTE, AJ 1140

M7 = RÖRTÄNGETTE, AJ 4.7.5

M9 = SKÖTSELPLATTAN, RSK, RSK 2.4.4/0202

ANM:

HUSET FÖREKOMMER I SPEGELVÄNT UTFÖRANDE OCH BETECKNAS DÅ AKS

RELATIONSRITNING

ARBETSRITNING

rev	ant	datum		r	g
C		76-08-18	RELATIONSRITNING	CB	
B	1	75-04-23	VAKUUMV. FLYTTAD	CB	
A		75-04-14	ARBETSRITNING	CB	

A Matell & Nordström ark.kontor ab 018/120070
BOX 237, 751 05 UPPSALA 1
K AB Armerad Betong 08/7300540
FACK 171 04 SOLNA 1
VS AB Armerad Betong, VVS-avd. 019/136160
BOX 920, 701 30 ÖREBRO 1
VA AB Armerad Betong 08/7300540
FACK 171 04 SOLNA 1
M Lundqvist & Jacobson Markkonsulter ab 018/105710
SKOLGATAN 13, 752 21 UPPSALA

handlägges ROY HOLM

datum 75-01-30 | ritad HE | granskad

NÄSBYGÅRD SMÅHUSOMRÅDE TÄBY

ARMERAD BETONG igen!

ANDERSTORPSV. 2–6 08/7300540
FACK
171 04 SOLNA 1

ÖVERPLAN HUS AK
GRUNDALTERNATIV
SANITETSANLÄGGNING

skala 1:50 | ritn nr VS52:A201 | rev C

VVSa-3202